


Descente Sanglier 1020 :



Commune de Pujaut
Descente de Sanglier N°1020

Plan de
Récolement
Digue du Grès

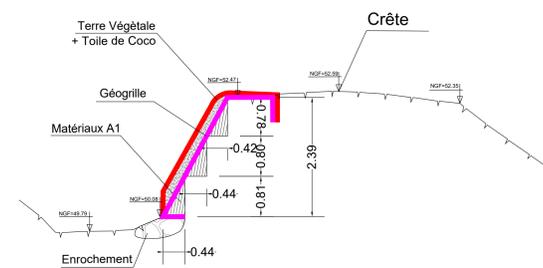

Maitre d'Ouvrage :
Communauté d'Agglomération du Grand Avignon
320, Chemin des Meinajariès
84911 Avignon Cedex 9

ECHELLE: 1/ 50 Format A0 28/07/2020 897-11-A

Entreprise de Travaux Publics
TERRASSEMENT - VRD - DEMOLITION
RECYCLAGE DE MATERIAUX

201 Avenue du Général Leclerc - BP 41 -
30150 ROQUEMAURE

Mail: axelsud-travaux@groupepoisson.com
Tél. 04.66.82.67.51 Fax 04.66.82.51.23

